


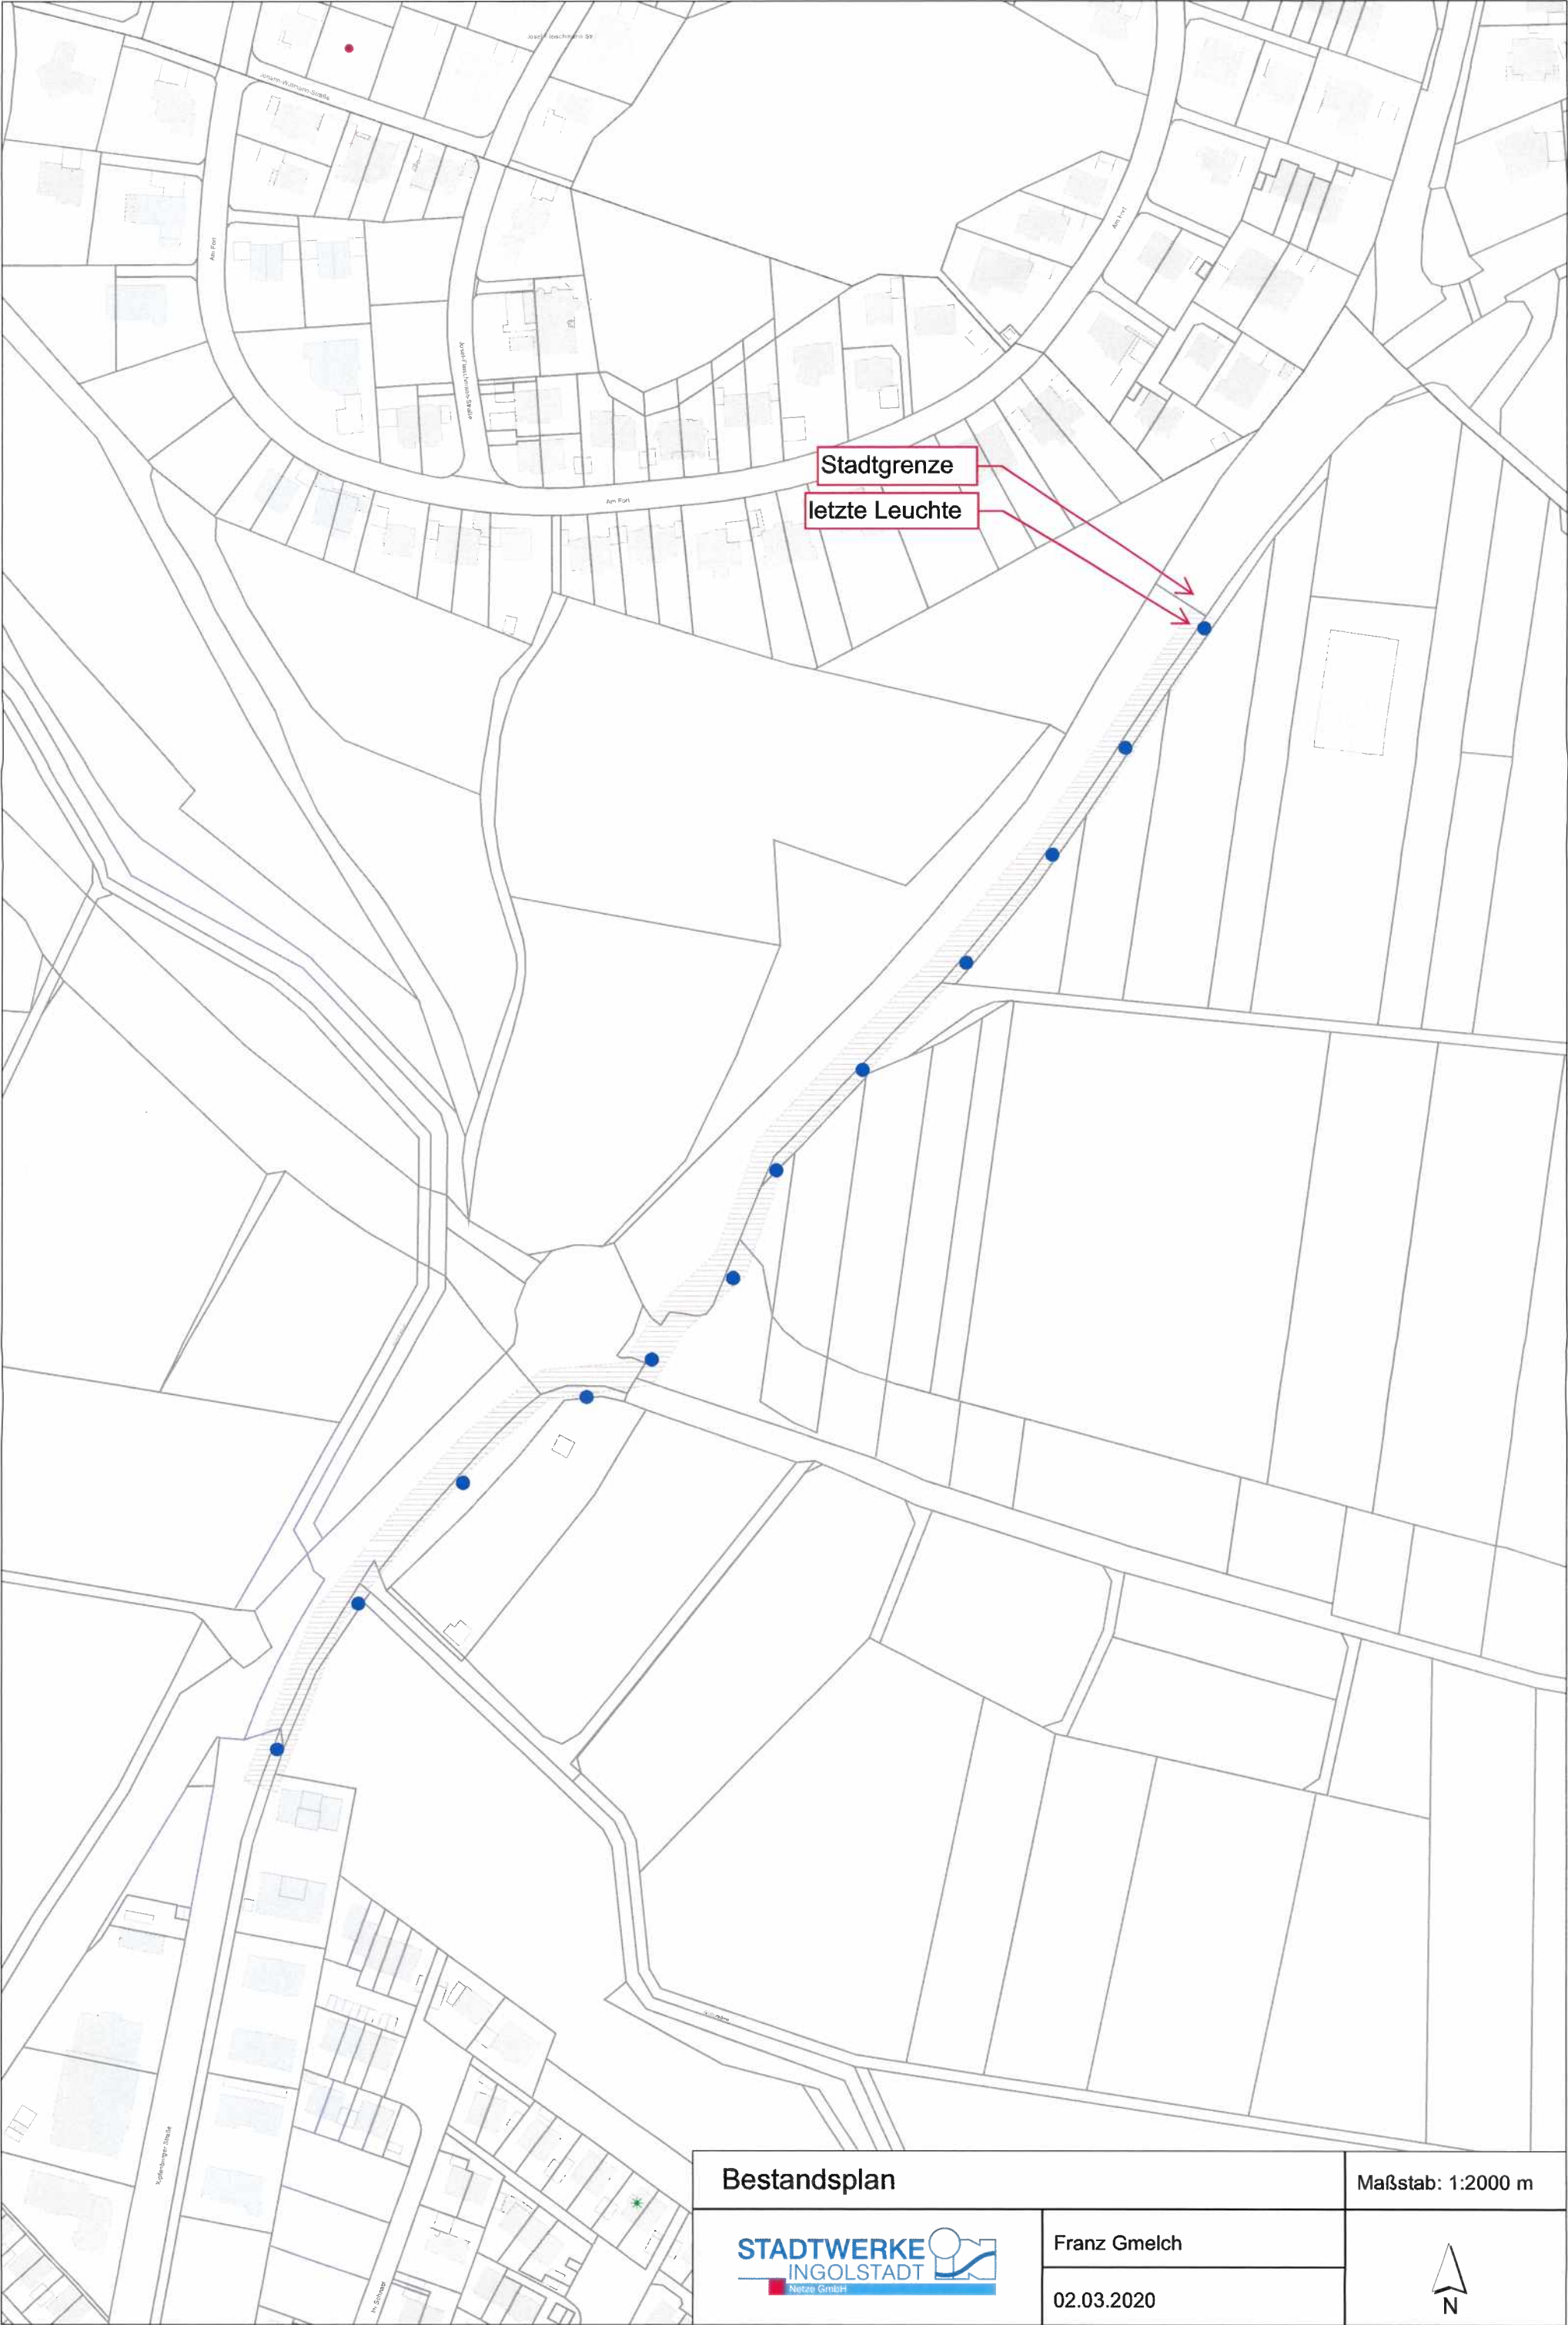

Bestandsplan

Maßstab: 1:2000 m

STADTWERKE
INGOLSTADT
Netze GmbH

Franz Gmelch
02.03.2020

